


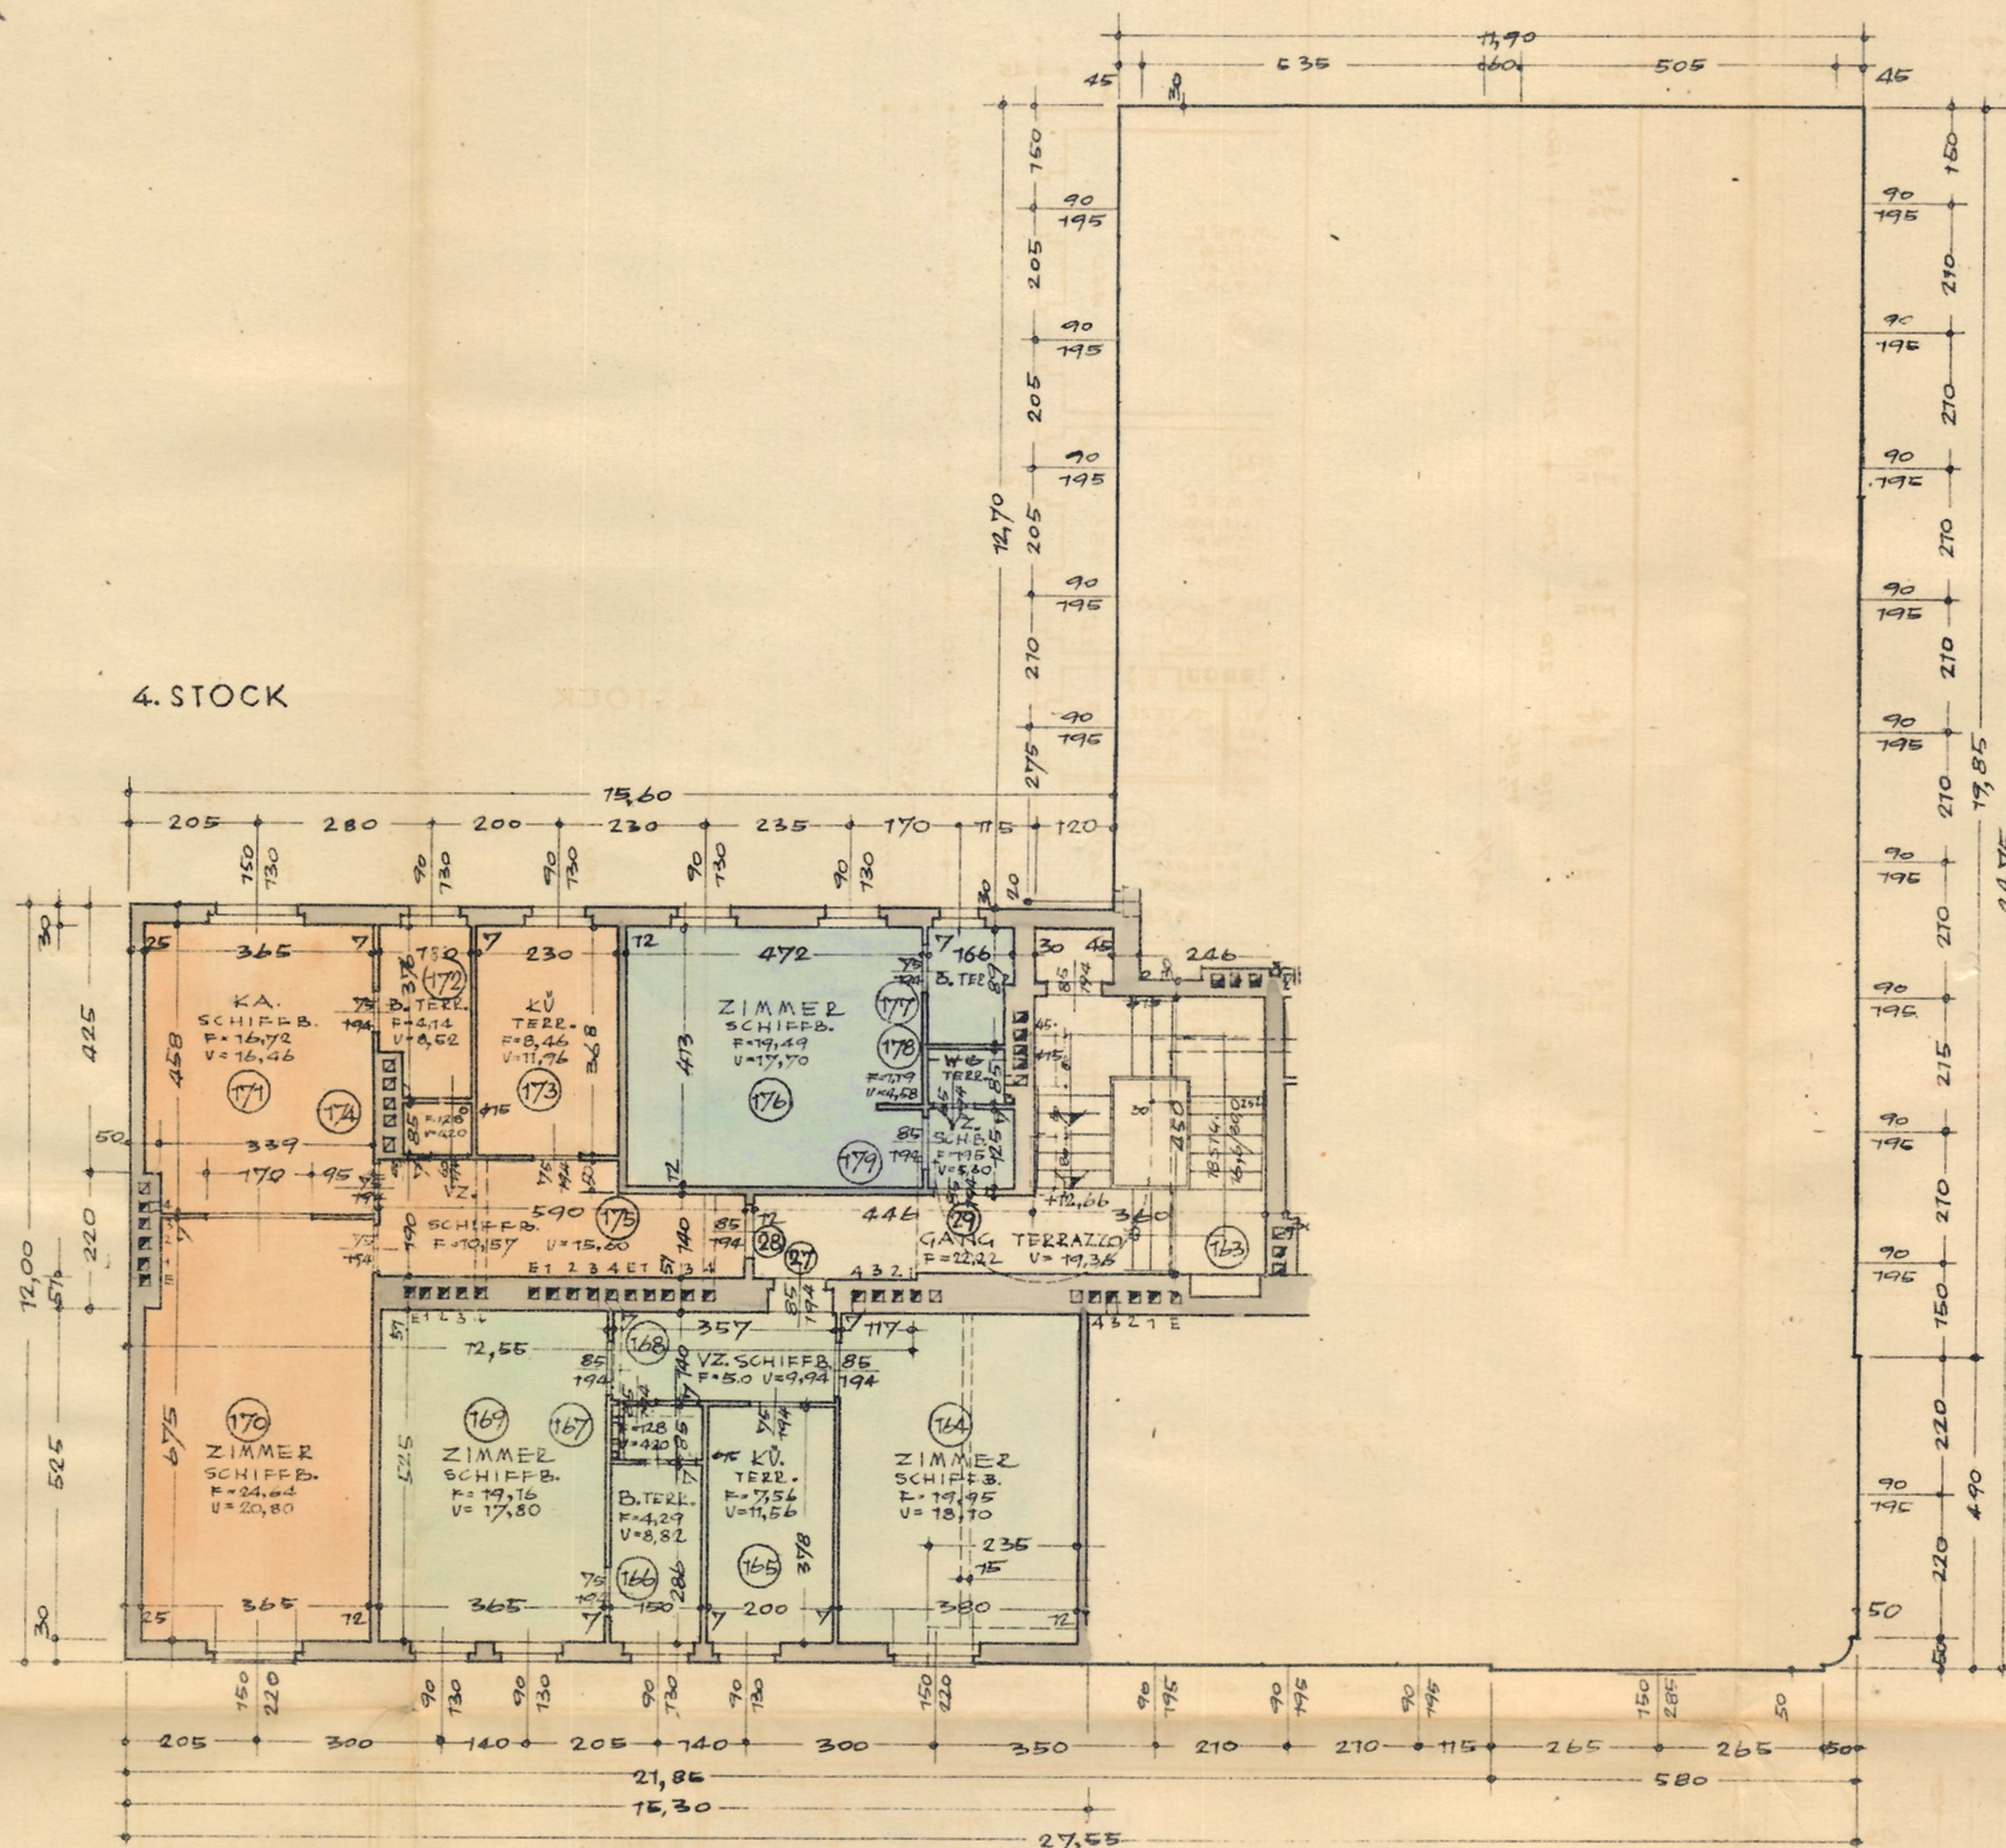

BAUFÜHRER u.
PLANVERFASSER: i.f. wendek

3,4
C

E.L. IAV 787/X

C₃

Baubestandsplan
Wohnhauswiederaufbau
Wien X., Humboldtplatz 11

3.u.4.Stock

Wiener Magistrat
Magistratsabteilung 37
Bau-, Feuer- und Gewerbe Polizei
Bez. X-XIX und XXI-XXIII
Der Benützungsbewilligung zu Grunde gelegen
M. Abt. 37 / X - Humboldtplatz 11
2/55
Wien, am 28. Juni 1955
Der Abteilungsleiter:
i.v.



Cherl

Stadtbaurat.